




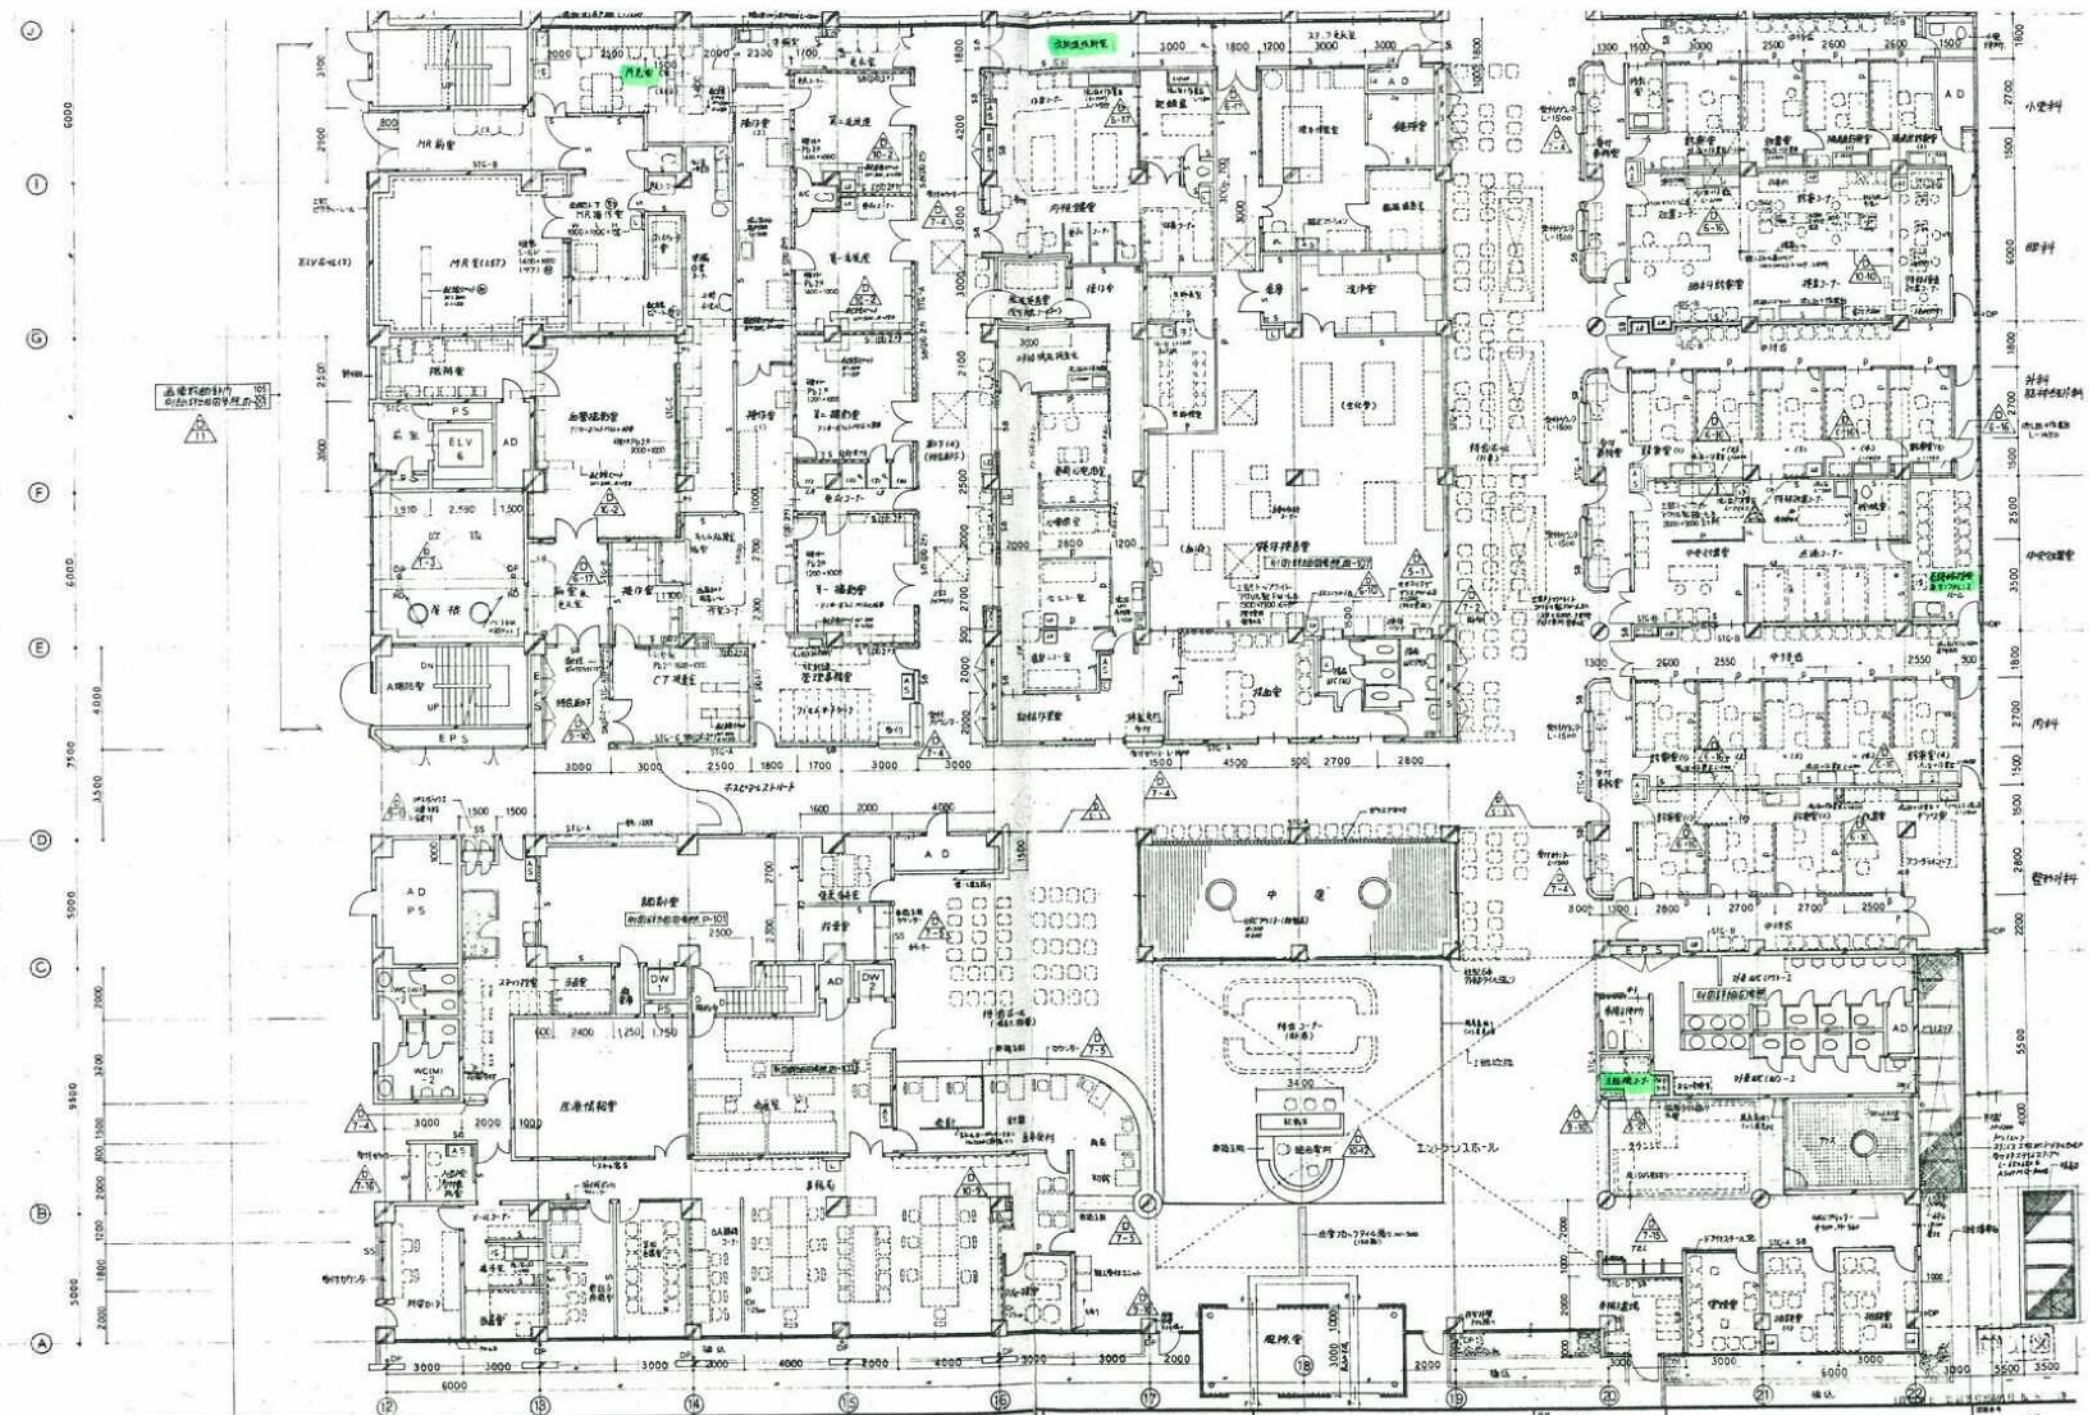



株式会社 久米設計
 KUMI DESIGN


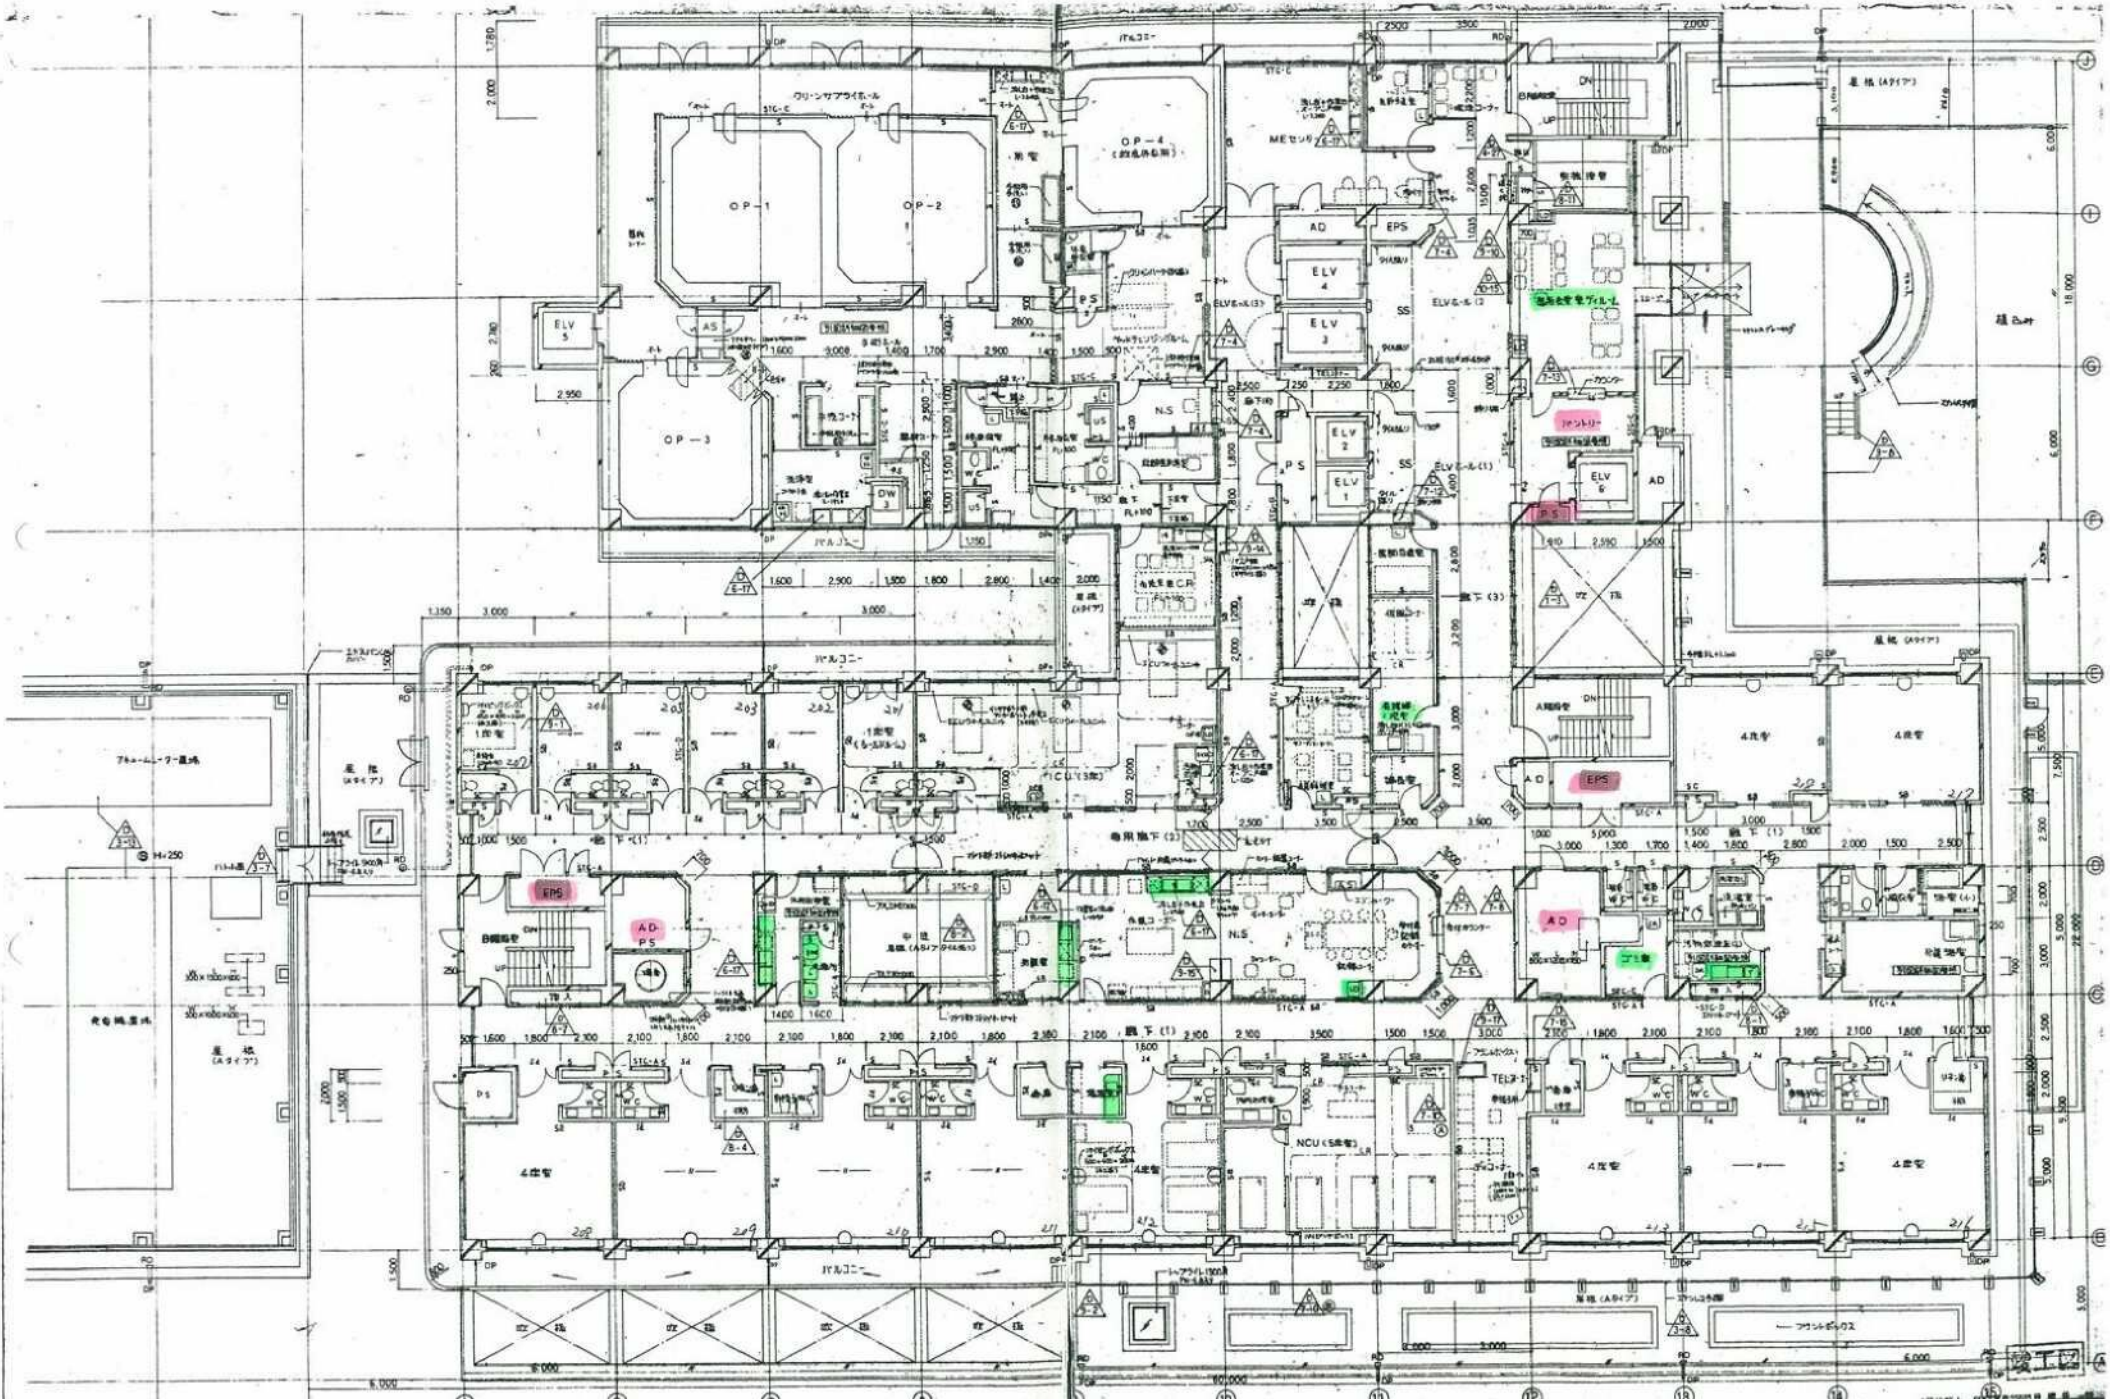

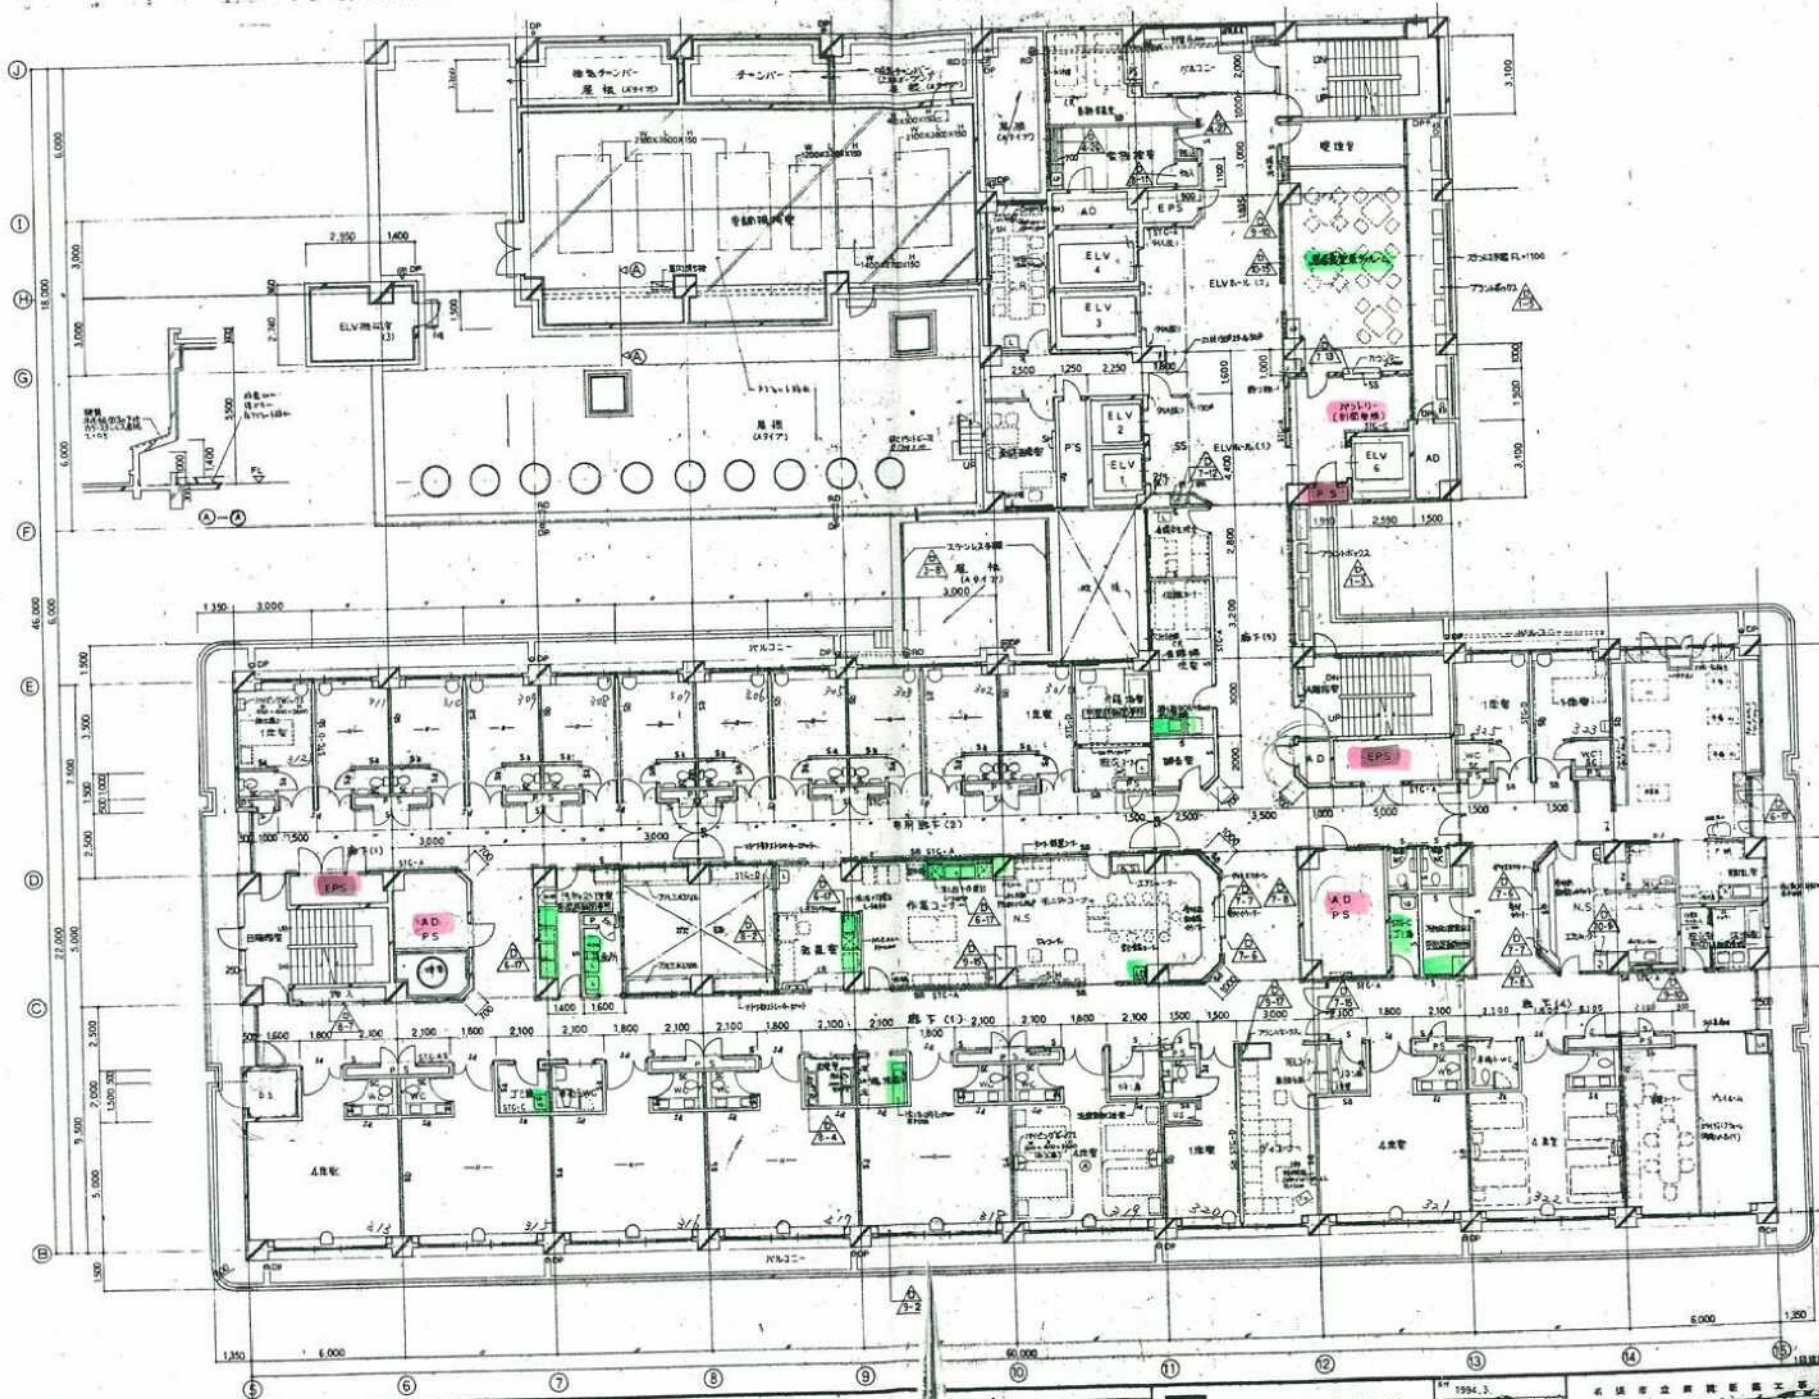


竣工図

株式会社 久米設計
KUMI SEKKI

1994.3

3階平面図

1/100

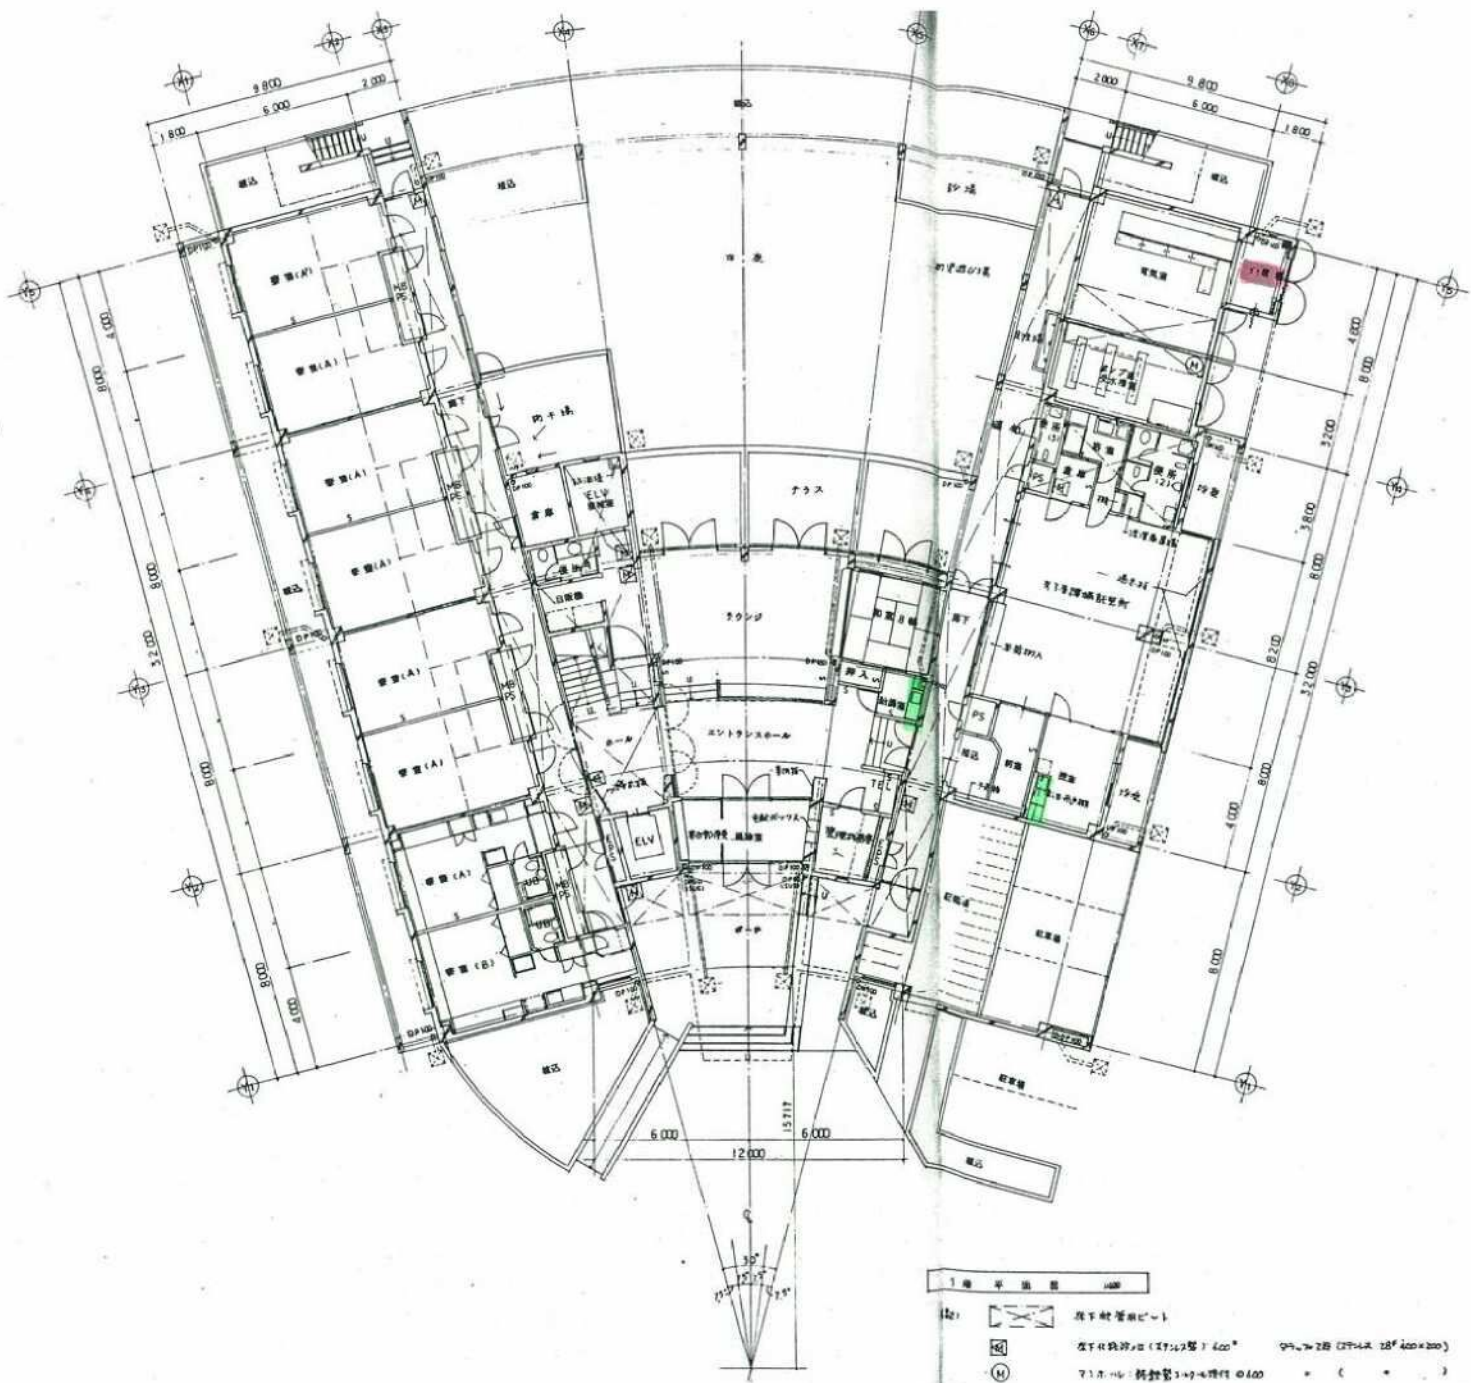

1階平面図 1/100


株式会社 久米設計
KUMI DESIGN

日付	1994.9.30	名称	名張市立病院看護婦宿舎新築工事	図番	A-11
縮尺	1/100	階層	1階平面図	縮尺	1933±5